MAPA Z INWENTARYZACJI POWYKONAWCZEJ OŚWIETLENIA ULICZNEGO

Wykonawca:
Włodzimierz Zieliński
42-400 Zawiercie; ul. Sienkiewicza
NIP: 649-131-15-10
tel. 32 67-125-01

Skala 1:500
Godło mapy zasadniczej: 7.134.07.02.1.4
Ukł. wsp. prost. płaskich:."PL-2000"; Ukł. wysokości: Kronsztadt 86

Województwo: śląskie
Powiat: zawierciański
Nr i nazwa jednostki ewid.: 241602_1, Zawiercie
Nr i nazwa obrębu ewid.: 0012, Zawiercie
Ark. mapy ewid.: 41, dz. ewid.: 35
Zawiercie, ul. Paderewskiego

Nr zgłoszenia: GG.6640.1127.2014

Włodzimierz Zieliński
UPRAWNIENIA ZAWODOWE
Nr 9611
Min. Gosp. Przestrz. i Bud.

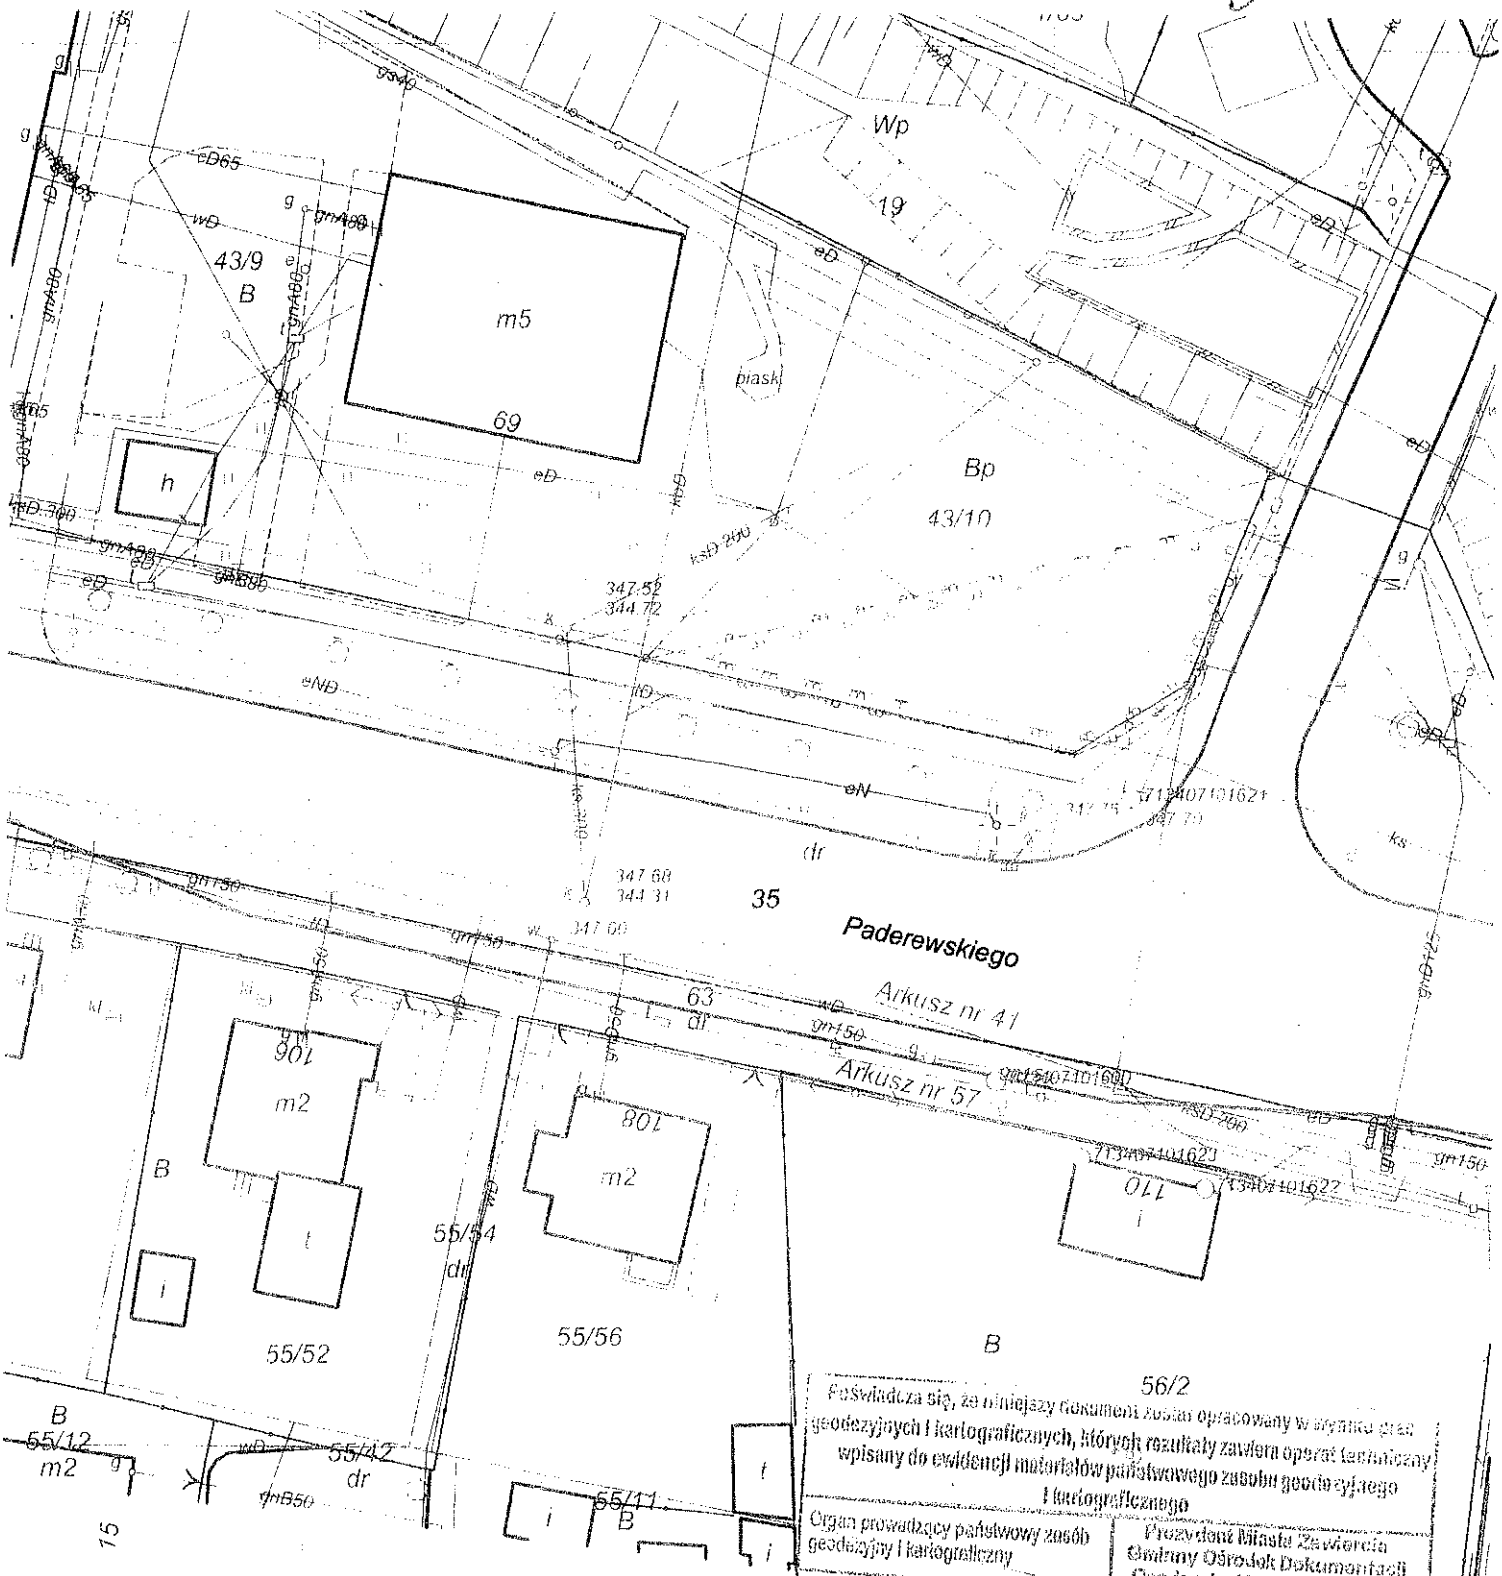

Poświadcza się, że niniejszy dokument został opracowany w wyniku prac geodezyjnych i kartograficznych, których rezultaty zawiera operat techniczny wpisany do ewidencji materiałów państwowego zasobu geodezyjnego i kartograficznego

Organ prowadzący państwowy zasób geodezyjny i kartograficzny	Prezydent Miasta Zawiercia Gminny Ośrodek Dokumentacji Geodezyjnej i Kartograficznej
Identyfikator ewidencyjny materiału zasobu - operatu technicznego	RV.6640.241602.2015.32
Data wpisania operatu technicznego do ewidencji materiałów zasobu	23. 01. 2015
Imię, nazwisko i podpis osoby reprezentującej organ	z up. Prezydenta Miasta Joanna Padula GEODETA GMINNY Naczelnik Gminnego Ośrodka Dokumentacji Geodezyjnej i Kartograficznej